


ELACY UKŁAD  
SZR  
MIAN

ZASILANIE RG - OCZYSZCZALNIA ŚCIEKÓW

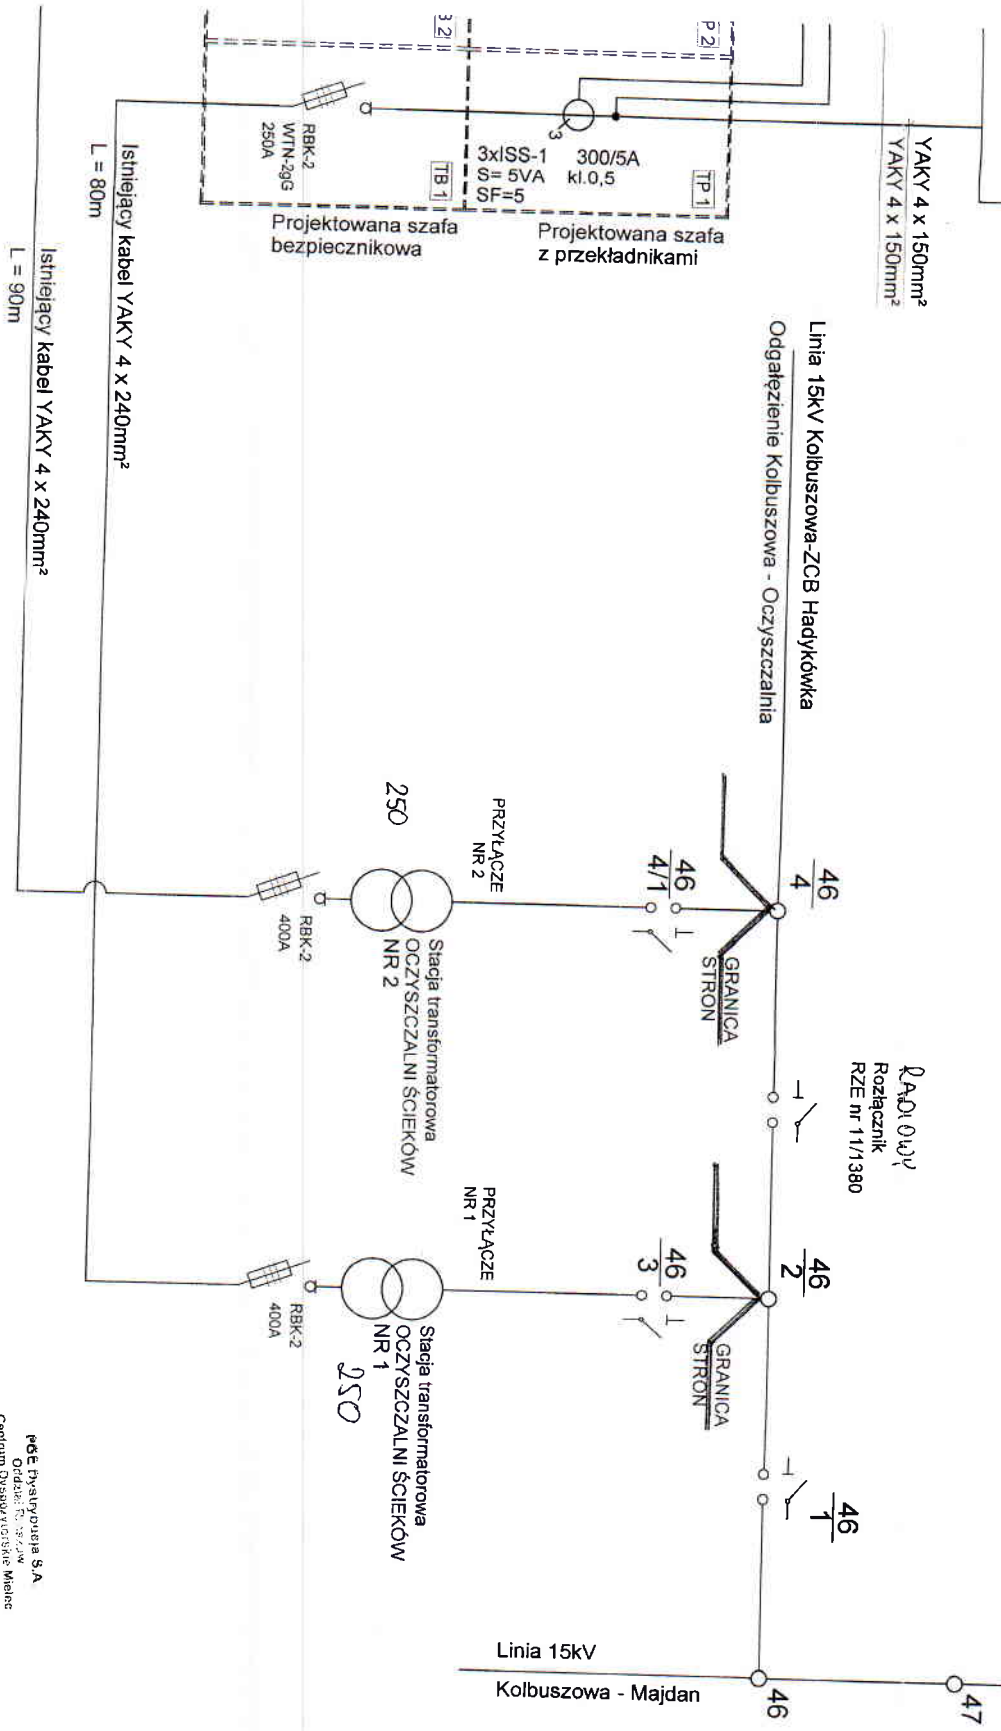

**POWYKONAWCZY SCHEMAT ZASILANIA  
OCZYSZCZALNIA ŚCIEKÓW  
KOLBUSZOWA DOLNA  
UL. ŁĄKOWA**


mgr inż. Krzysztof Polak  
tel. 017 22 16 672, kom 514 614 340